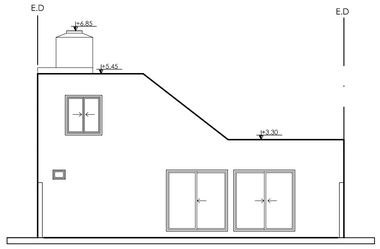

Fachada

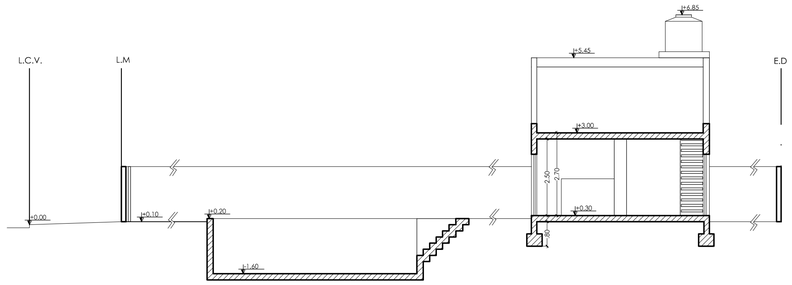

Corte A - B

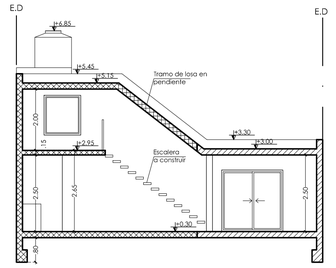

Corte C - D

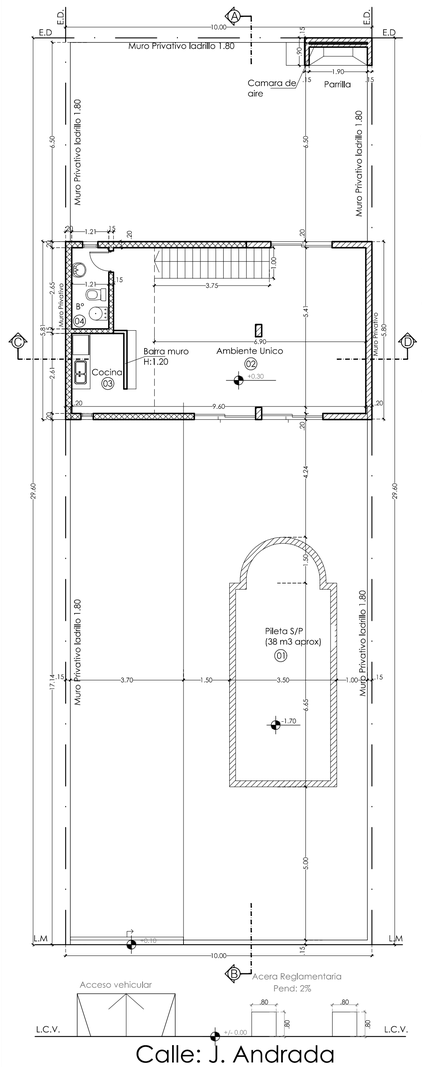

Calle: J. Andrada

Planta

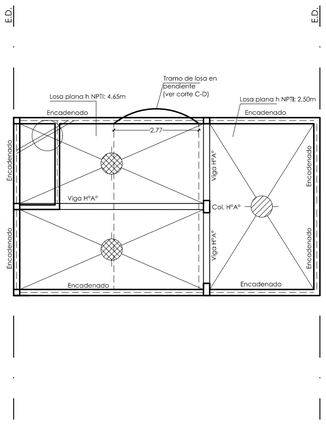

Estructura Planta

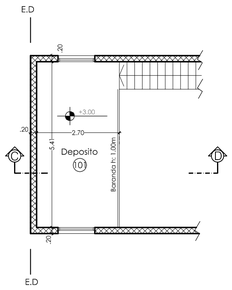

Planta Entrepiso

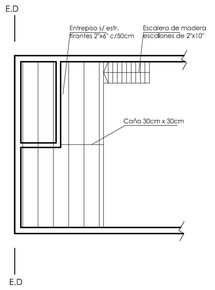

Estructura Entrepiso

PLANILLA BALANCE DE SUPERFICIES					
Ubicación	Nº	Sup. Cub. 100%	Sup. Semicub. 50%	Total	Observaciones
Planta Baja	1	37.18		37.18	Const. C/P
	2	20.91		20.91	Const. S/P
Entrepiso	101	16.84		16.84	
Total Edificio Completo				74.93	

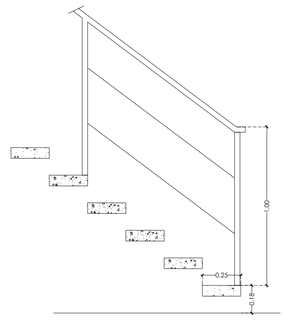

Detalle escalera 1:20

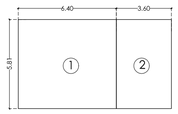

Planta Baja

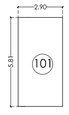

Entrepiso

Planta Superficie

PARTIDA Nº 651.116	REFERENCIA Nº 15.798	EXPEDIENTE Nº 3.977/89
EJIDO: 047 CIRC.: II	RADIO: a MZ: 51B	PARCELA:23 SUBPARC:

Plano: CONFORME A OBRA

PROPIEDAD DE:

SORIA Carlos Mario

Calle: J. Andrada (Sur) Nº285
SANTA ROSA - LA PAMPA

Escala: 1:100

CROQUIS UBICACIÓN

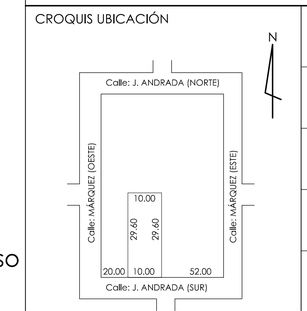

PROPIETARIO

PROYECTO

CALCULO

RESP.RELEV.

D.TECNICA

DISTRITO: R II 2 FOS: 0,6

REFERENCIAS

Construido S/P C/A

Construido S/P

RESUMEN DE SUPERFICIES	
Superficie terreno	296.00m2
Const. S/P C/A P.B.	37.18m2
Const. S/P P.B	20.91m2
Const. S/P C/A Entrepiso	16.84m2
TOTAL	74.93 m2
Pileta S/P	23.28 m2
LIBRE	237.90 m2

SELLO CPITLP

SELLO CATASTRO

SELLO CALP

SELLO O PARTICULARES